


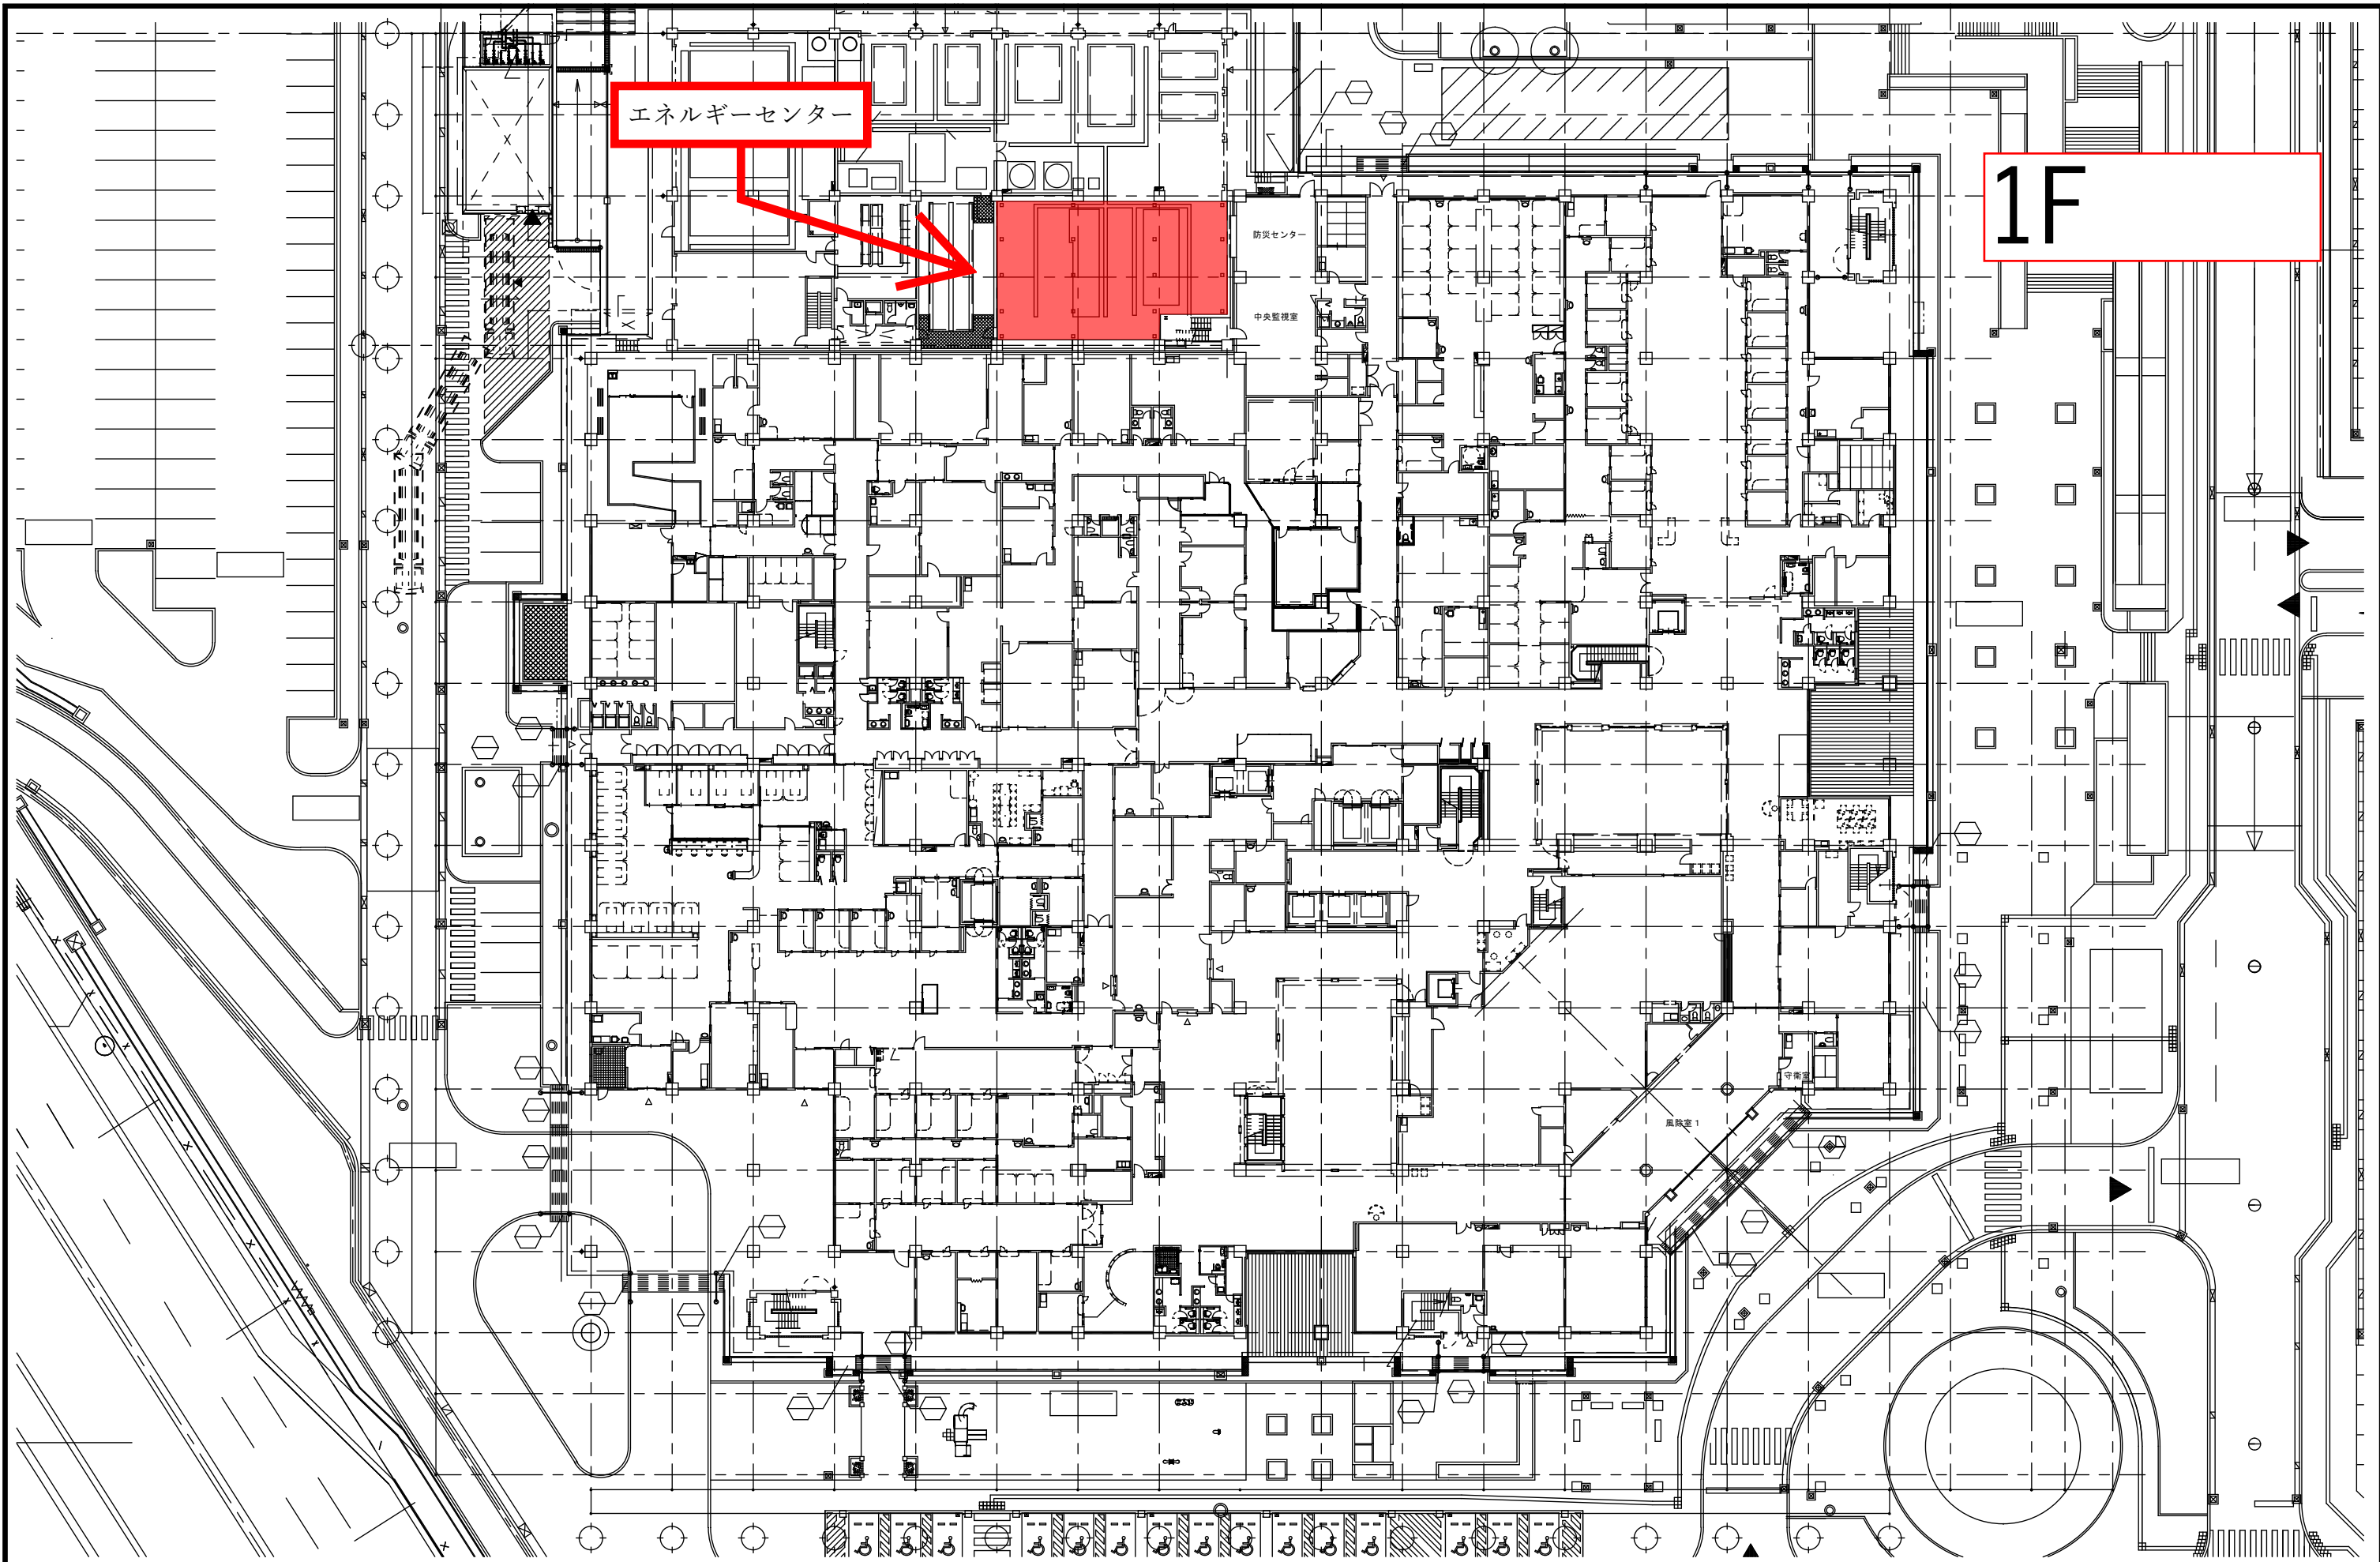

着工 平成15年 8月 13日		完成図 意-22	施工者 建築 1工区 特定建設工事共同企業体	(株)國場組 (株)丸元建設 (株)金城キッ建設 特定建設工事共同企業体	施工者 建築 2工区 特定建設工事共同企業体	金秀建設(株) (株)信吉組 (有)賀数建設 特定建設工事共同企業体	施工者 建築 3工区 特定建設工事共同企業体	(株)大城組 (株)野里組 (有)辰雄建設 特定建設工事共同企業体	施工者 建築 4工区 特定建設工事共同企業体	(株)日建設計 (株)國建 (有)創建設計事務所 作成日 平成17年 月 日	設計者 (東京都知事001047号) (沖縄県知事144-71号)共同企業体 (有)創建設計事務所(沖縄県知事158-14号) 検印	管理建築士 一級建築士登録第58673号 所在地 東京都千代田区飯田橋2丁目18番3号	工事名称 沖縄県立高度・多機能病院(仮称)新築工事 (建築工区) 工事場所 南風原町字新川118-1他 施工主 沖縄県福祉保健部	図面名称 縮尺 S=1/250 完成年度 平成17年度	1階平面図	
竣工 平成18年 1月 8日															図面番号 (通し番号) A-32 (種類番号) 4-3	
監理																
施工																
図1-1 図1-2 図1-3 図1-4																

更新対象

エネルギーセンター

FR-F72P-11K

FR-F72PJ-7.5K

FR-F740P-90K

FR-F740P-30K

