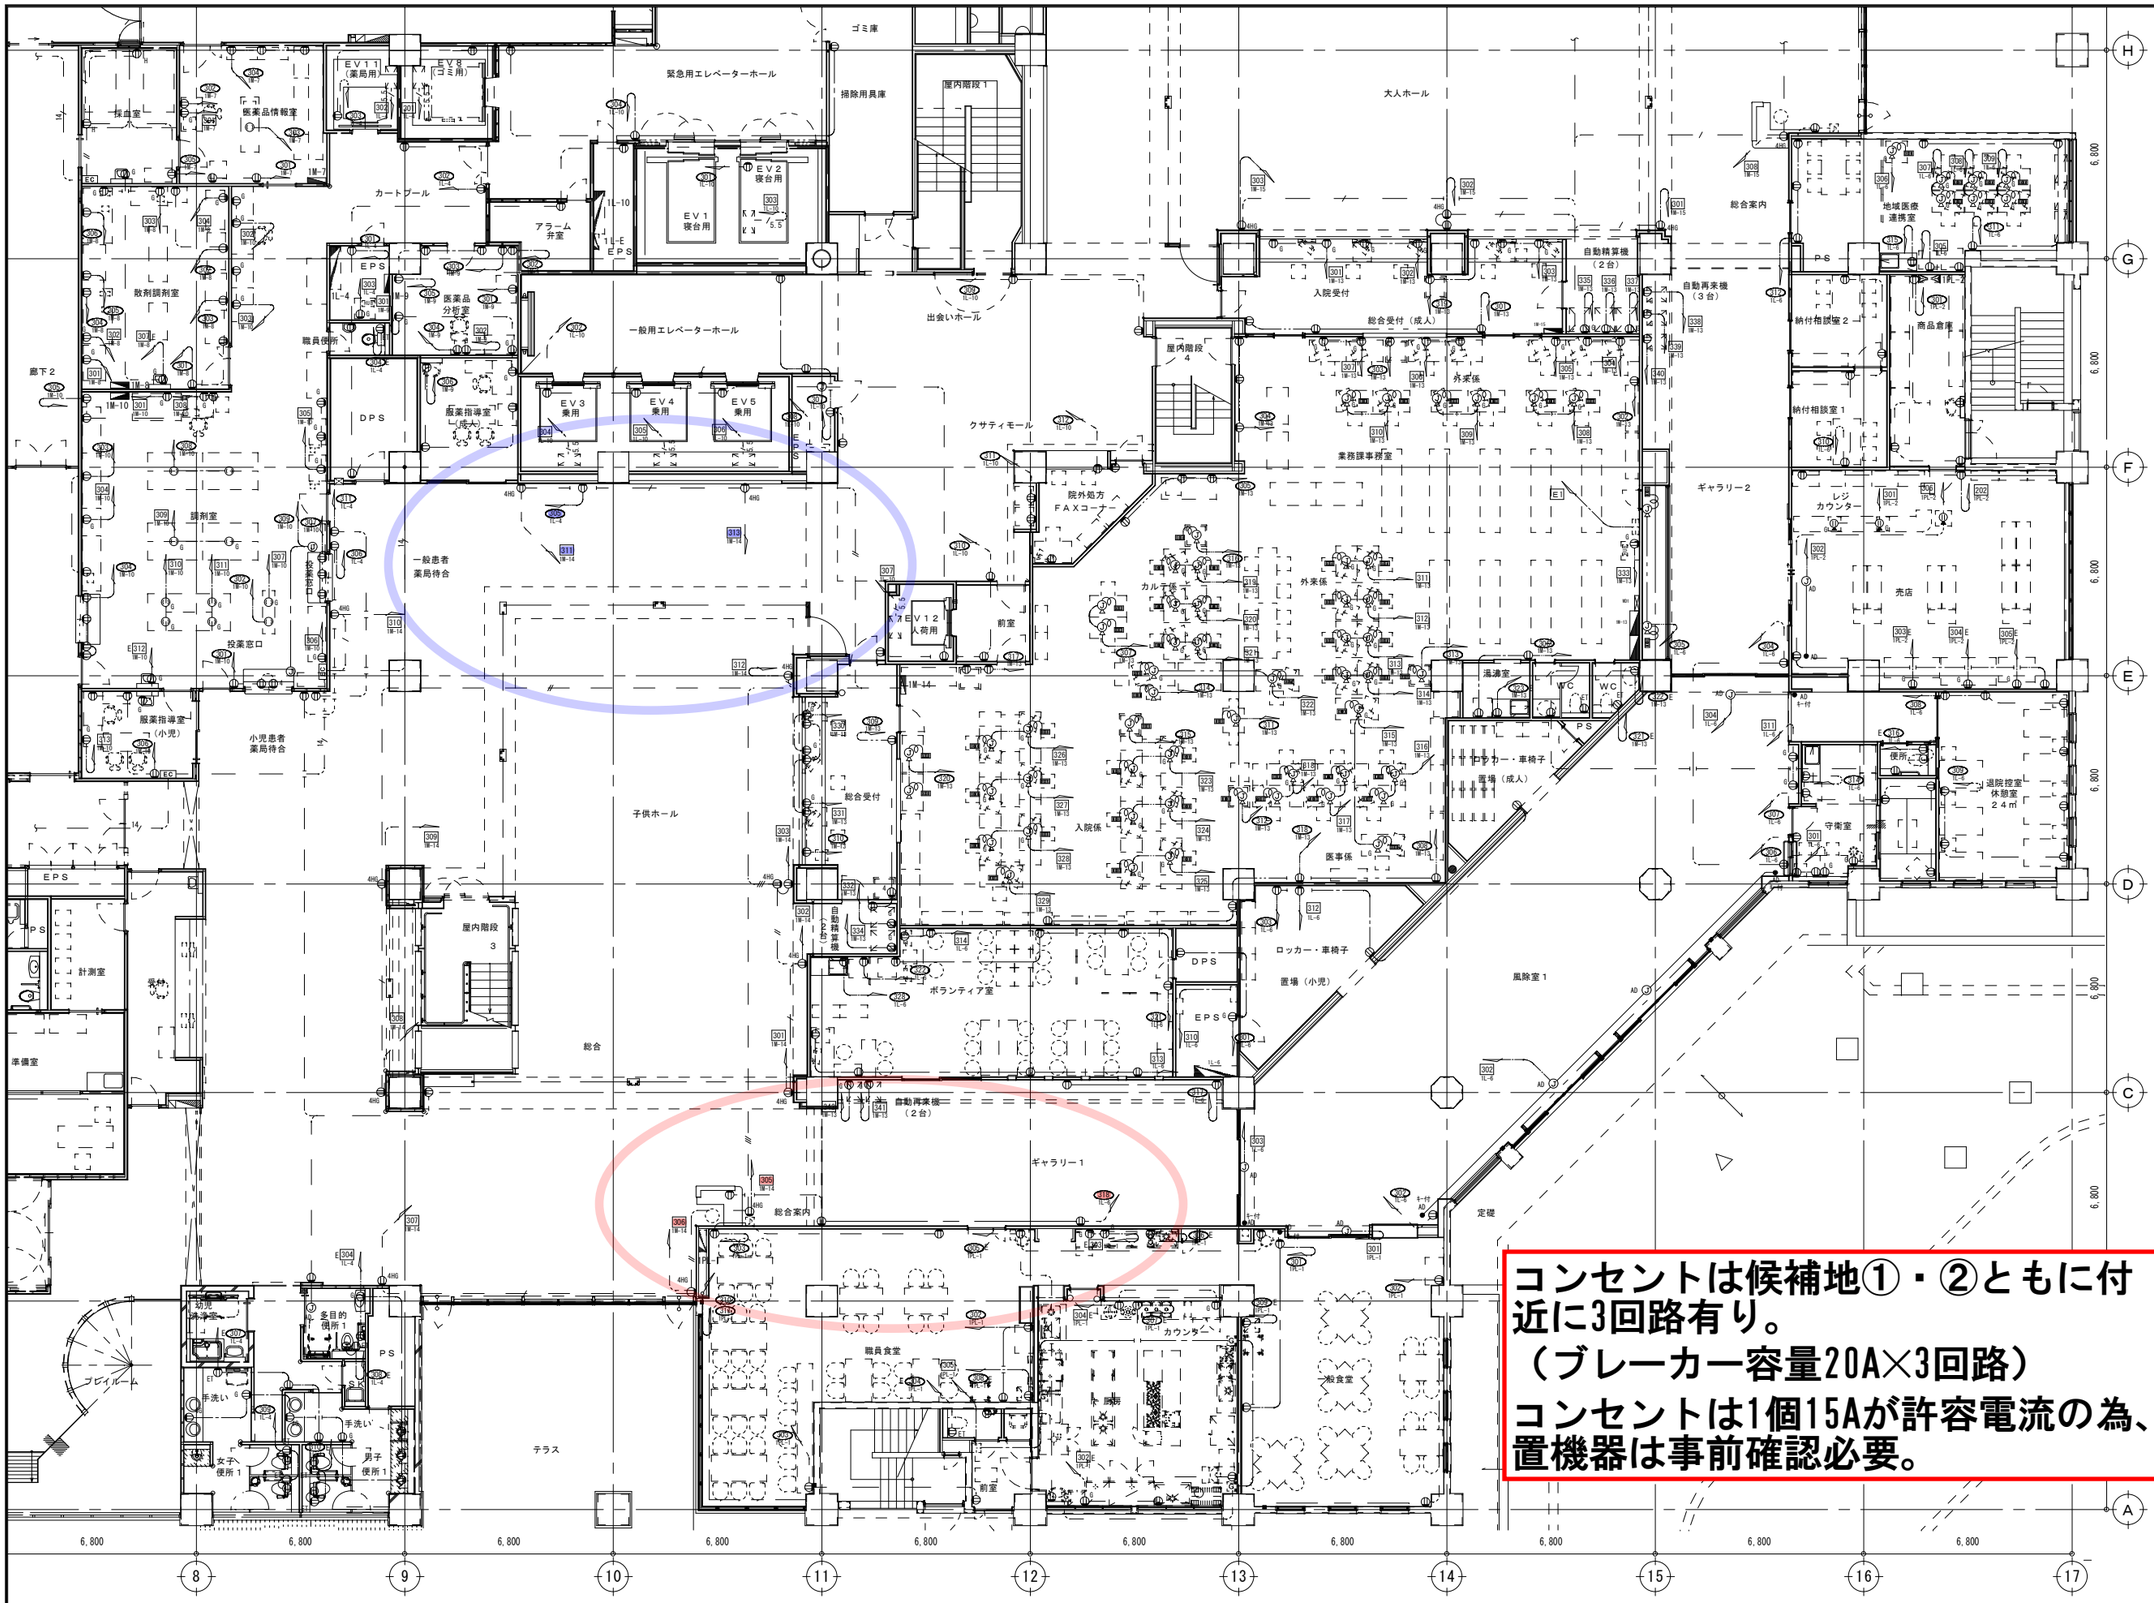

コンセントは候補地①・②ともに付近に3回路有り。
（ブレーカー容量20A×3回路）
コンセントは1個15Aが許容電流の為、設置機器は事前確認必要。

完成図　電－98

| | | |